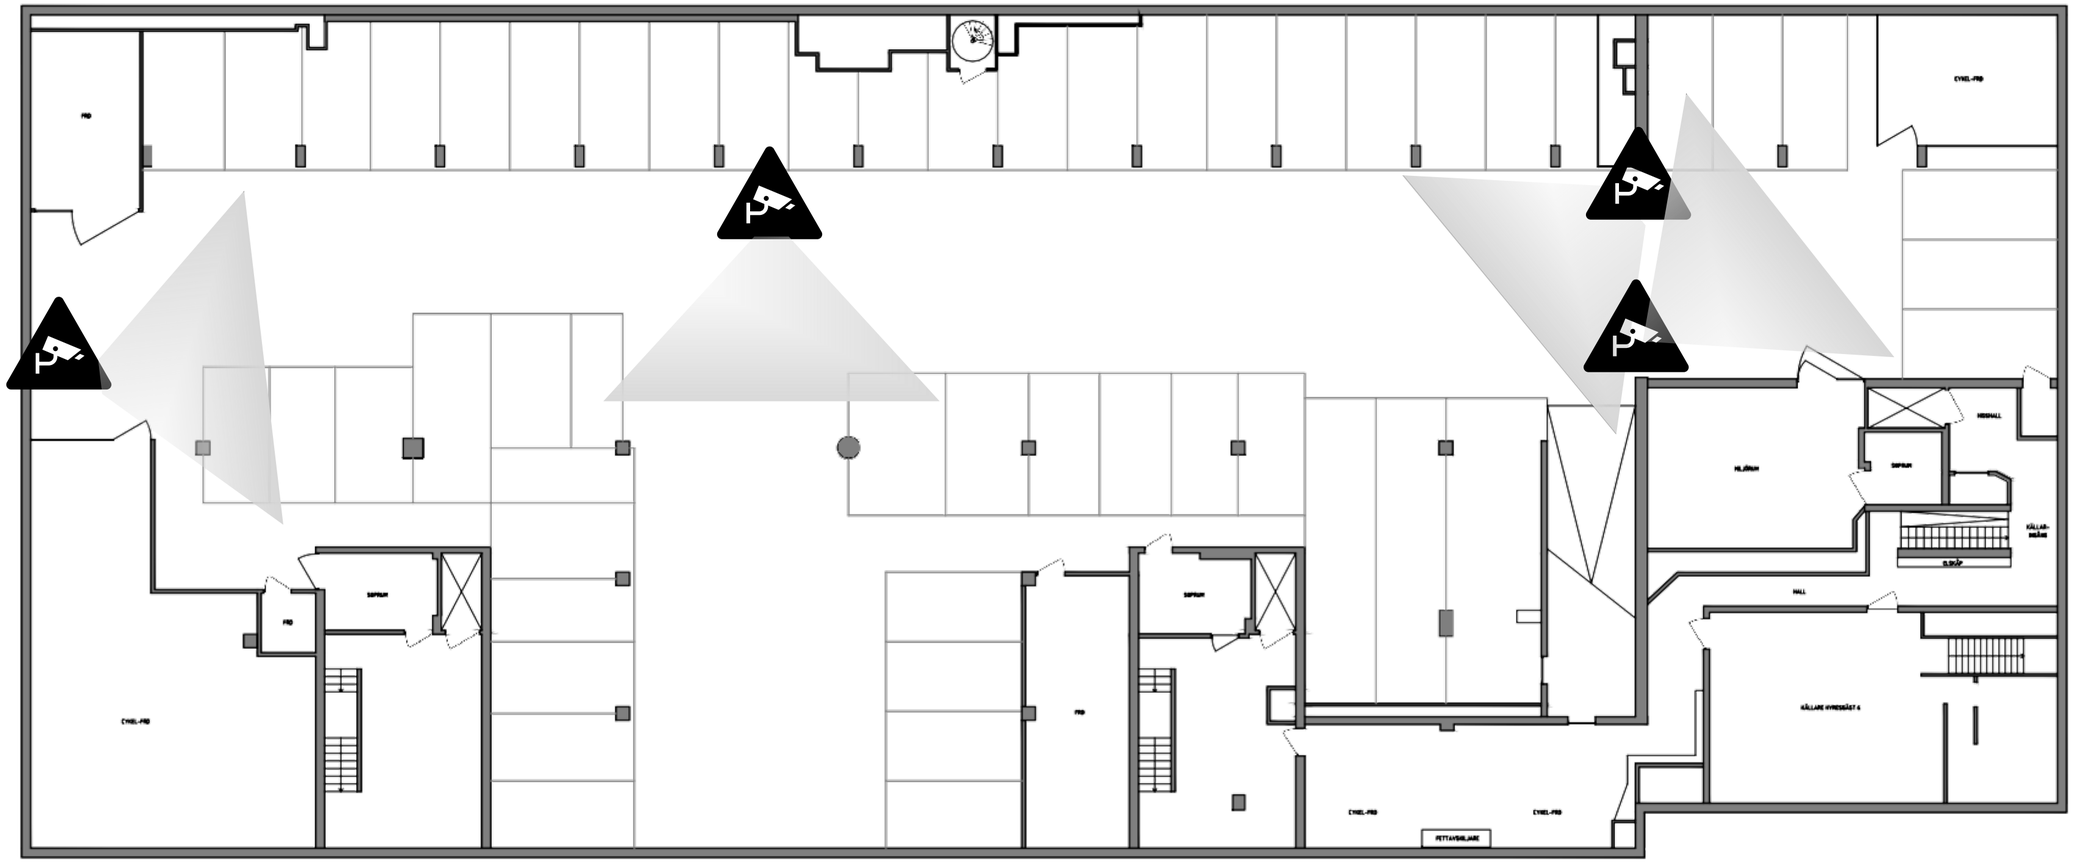

PLAN -1
SKALA 1:100

SKALA 1:100 (A1)
0 1 2 5 10
METER

BET	ANT	ÄNDRINGEN AVSER	DATUM	SIGN

PLANLÖSNING

RELATIONSHANDLING

MULLVADEN ANDRA 45

KLARUM ARKITEKTUR AB
SÖDERBYVÄGEN 13
195 60 ARLANDASTAD
TEL. +46 (0) 8 519 71 100
email: info@klarum.se
www.klarum.se

A KLARUM ARKITEKTUR AB Tel 08 519 71 100

PROJEKTNUMMER	RITAD/KONSTR AV	HANDLÄGGARE
1138	RD, MC	
DATUM	ANSVARIG	
2021-10-04	RD	

PLAN -1

GATUPLAN
SKALA 1:100

SKALA
A1 A3

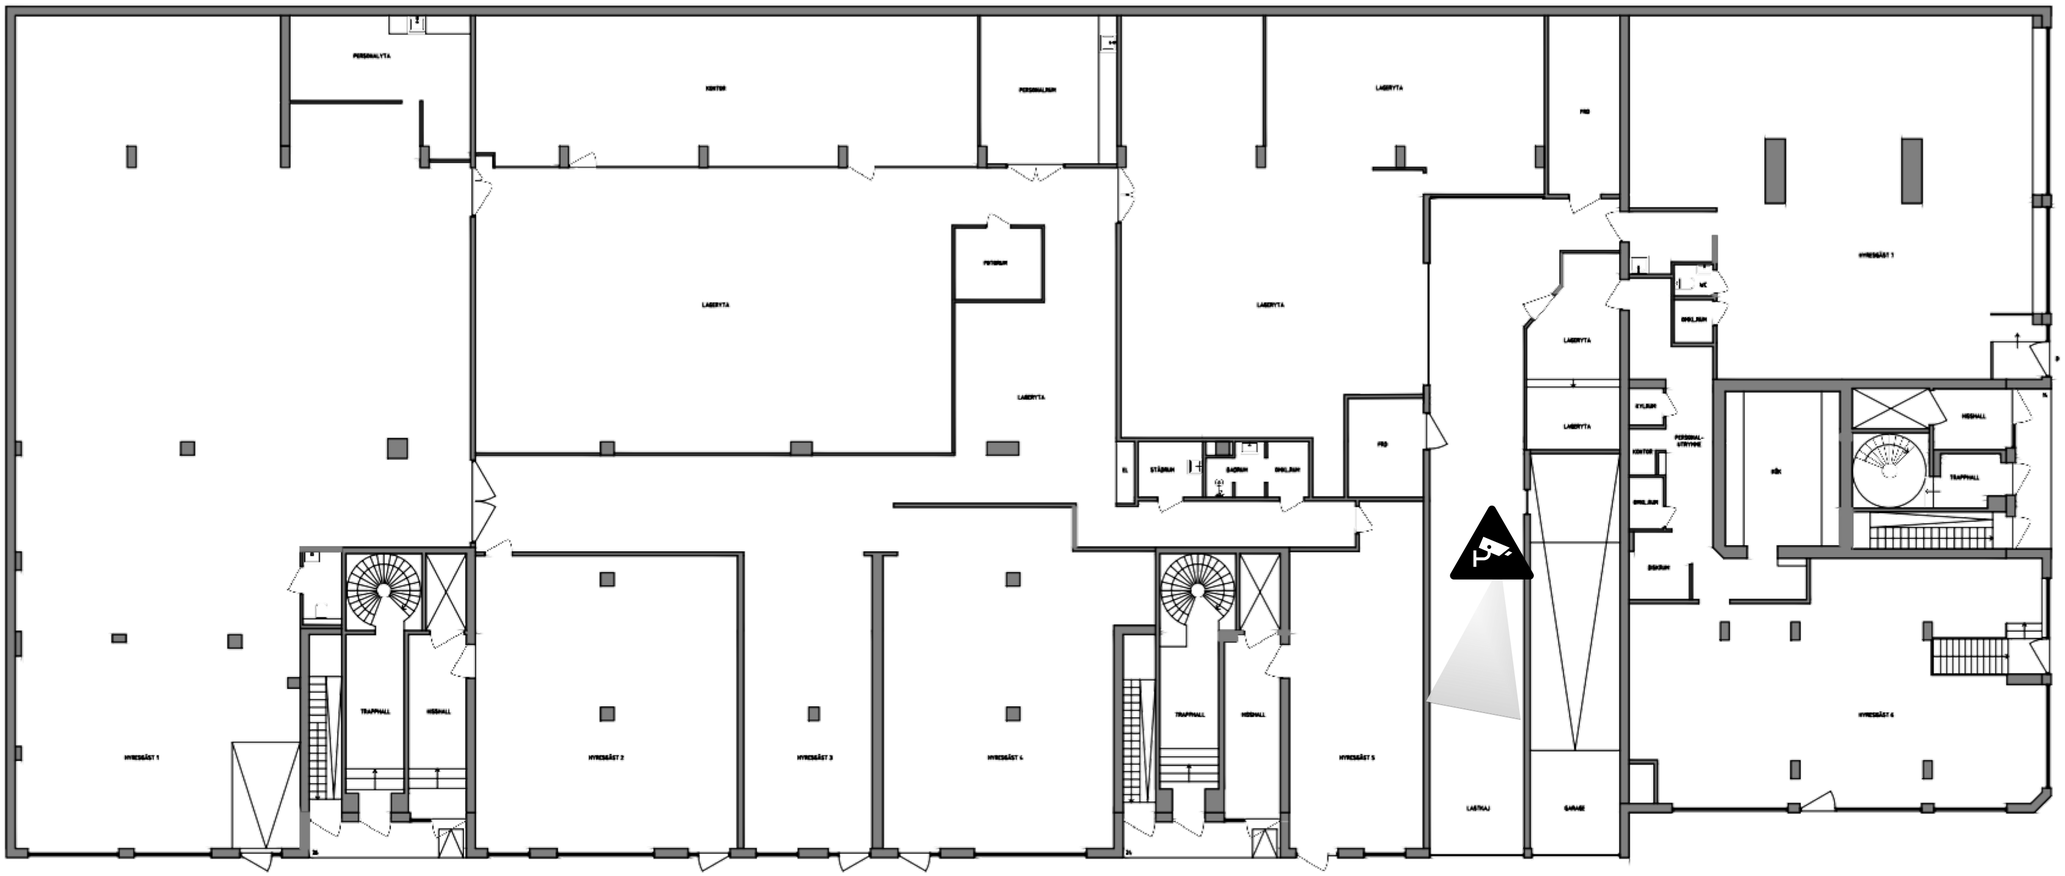

SKALA 1:100 I A1

0 1 2 5 10
METER